



PLAN	DATE	BY	DATE
NOTE BOOK	2-27-59	E.H.	2-27-59
NO. 44	2-27-59	E.H.	2-27-59
NO. 44	2-27-59	E.H.	2-27-59

PROFILE	DATE	BY	DATE
NOTE BOOK	2-27-59	E.H.	2-27-59
NO. 44	2-27-59	E.H.	2-27-59
NO. 44	2-27-59	E.H.	2-27-59


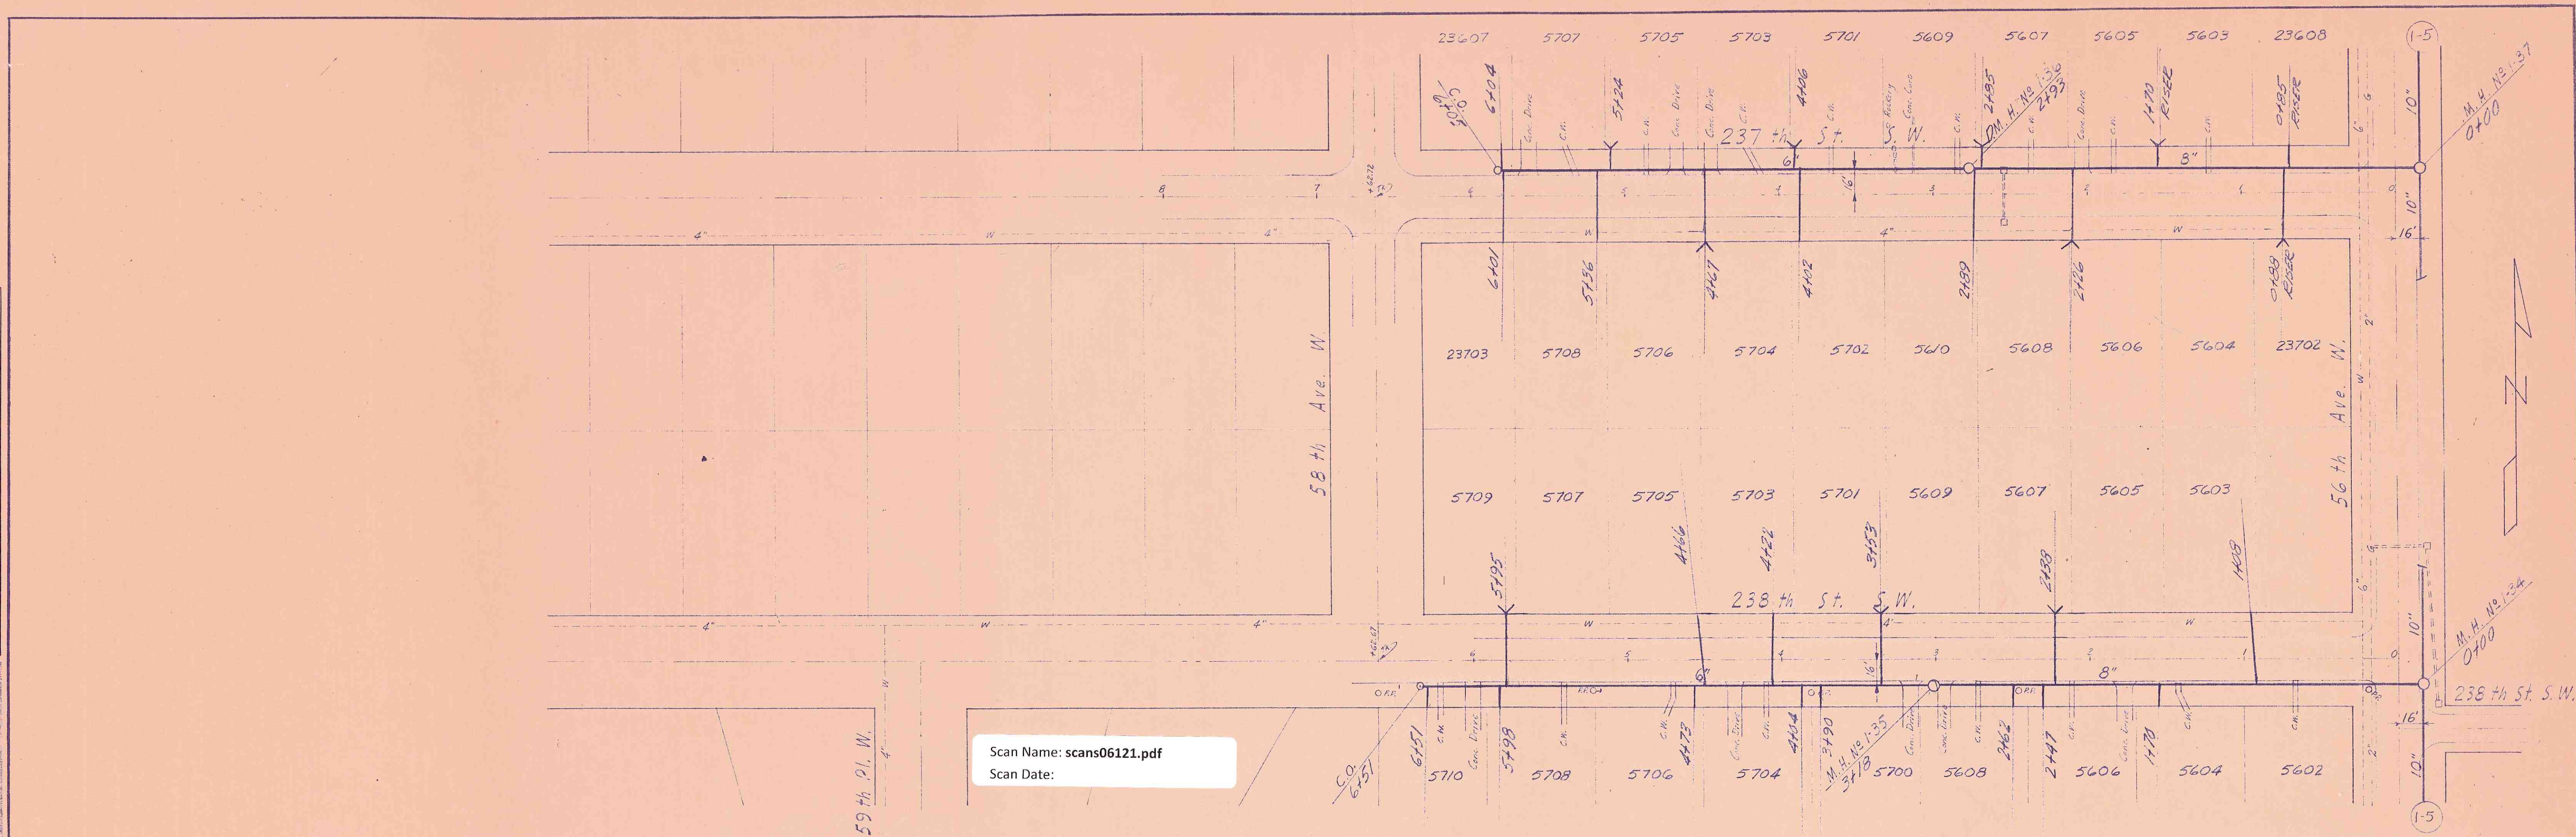

Scan Name: scans06121.pdf  
Scan Date:

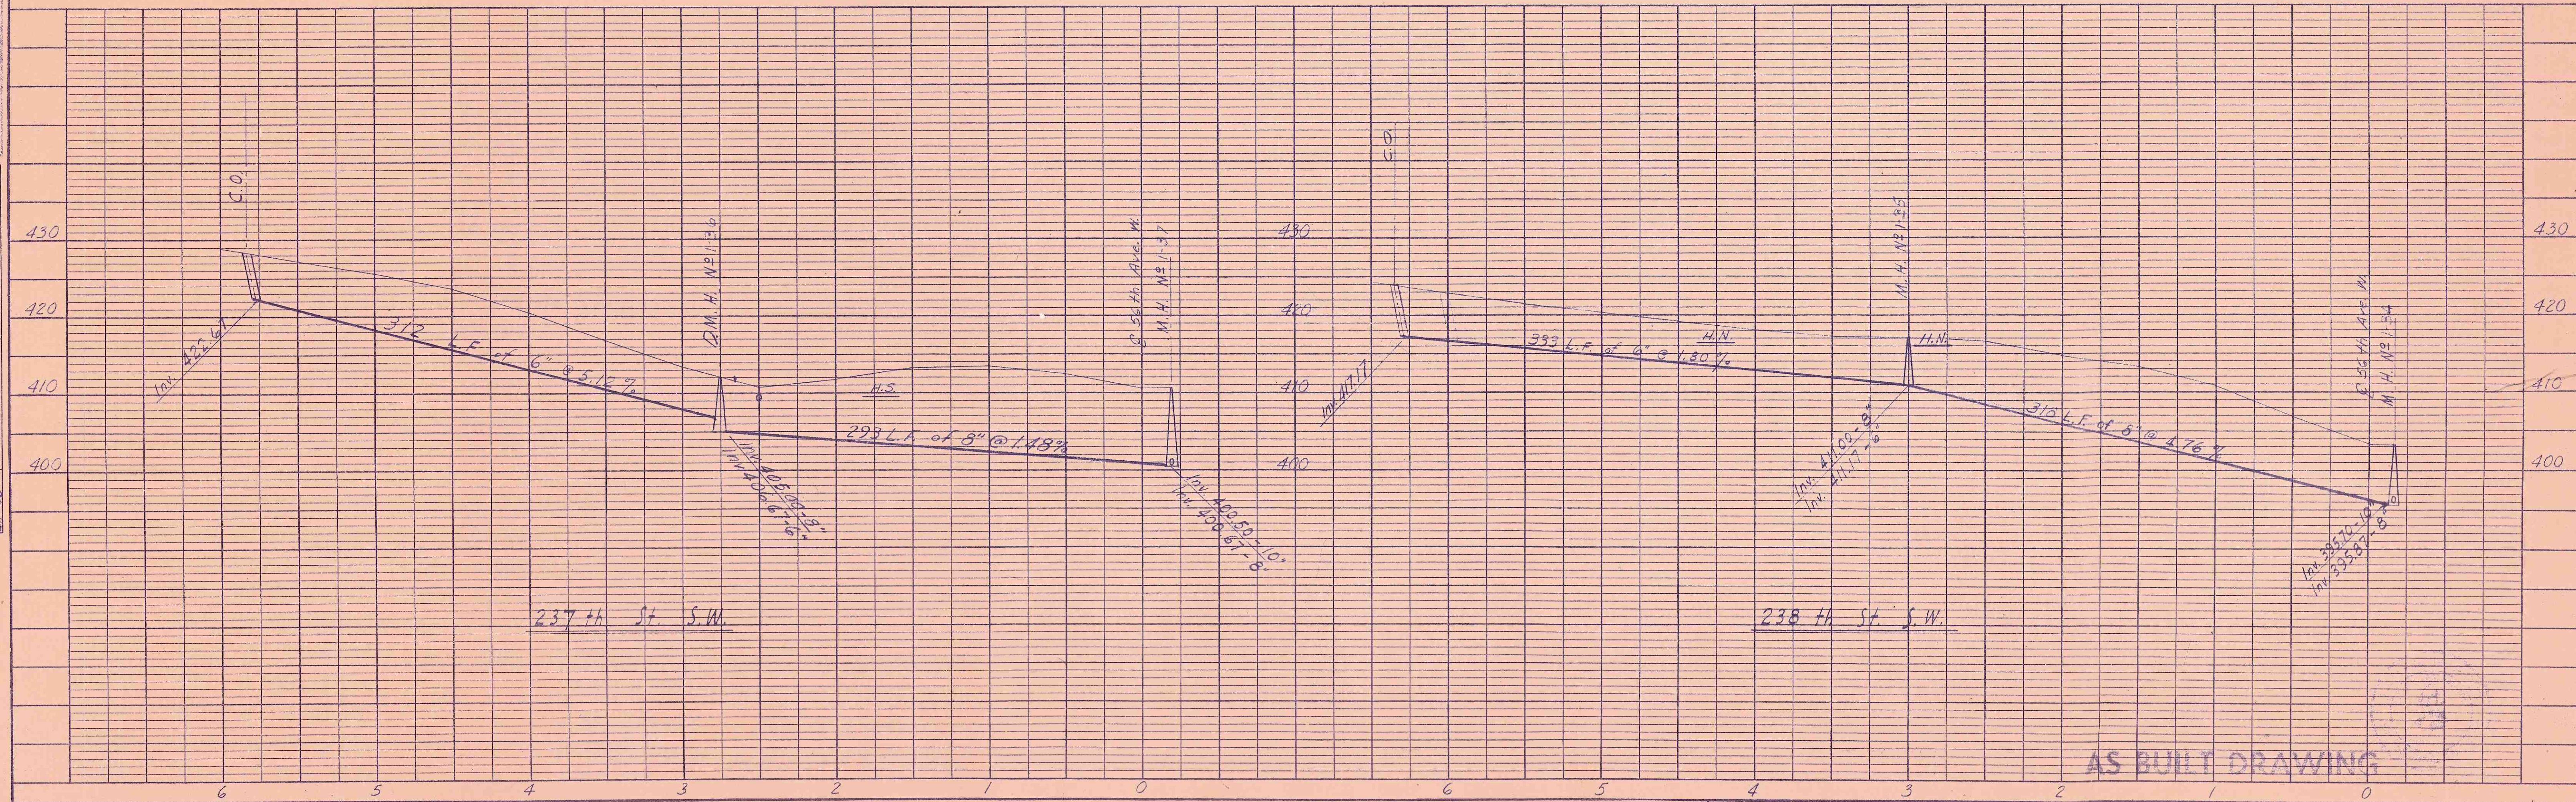

AS BUILT DRAWING

PLATE 1 - PLAN, PROFILE, F.A.S.  
CLEARPRINT PAPER CO. S.F. CAL.  
No. 1000-1

JAMES H. REID & ASSOCIATES  
CONSULTING ENGINEERS, 324 MAIN ST., EDMONDS, WASH.

DESIGN	DRAWN	CHECKED	DATE	H. SCALE	V. SCALE	FILE NO.
L.N.	D.P.H.	L.N.	3-30-59	1"=50'	1"=10'	550/1-9

CITY OF MOUNTLAKE TERRACE  
SEWERAGE SYSTEM  
UNIT 1