

8-13-58

L.H.M.


44B-1

DATE	BY	REVISIONS
1-1-59	L.H.M.	1-1-59
2-6-59	J.P.	2-6-59
2-10-59	J.E.H.	2-10-59
3-30-59	C.M.L.	3-30-59

TRACING CHECK	1-1-59	1-1-59
GRADE CHECK	J.P.	2-6-59
Sheet Cross Check	J.E.H.	2-10-59
DESIGN CHECK	C.M.L.	3-30-59



L.H.M.

44B-6

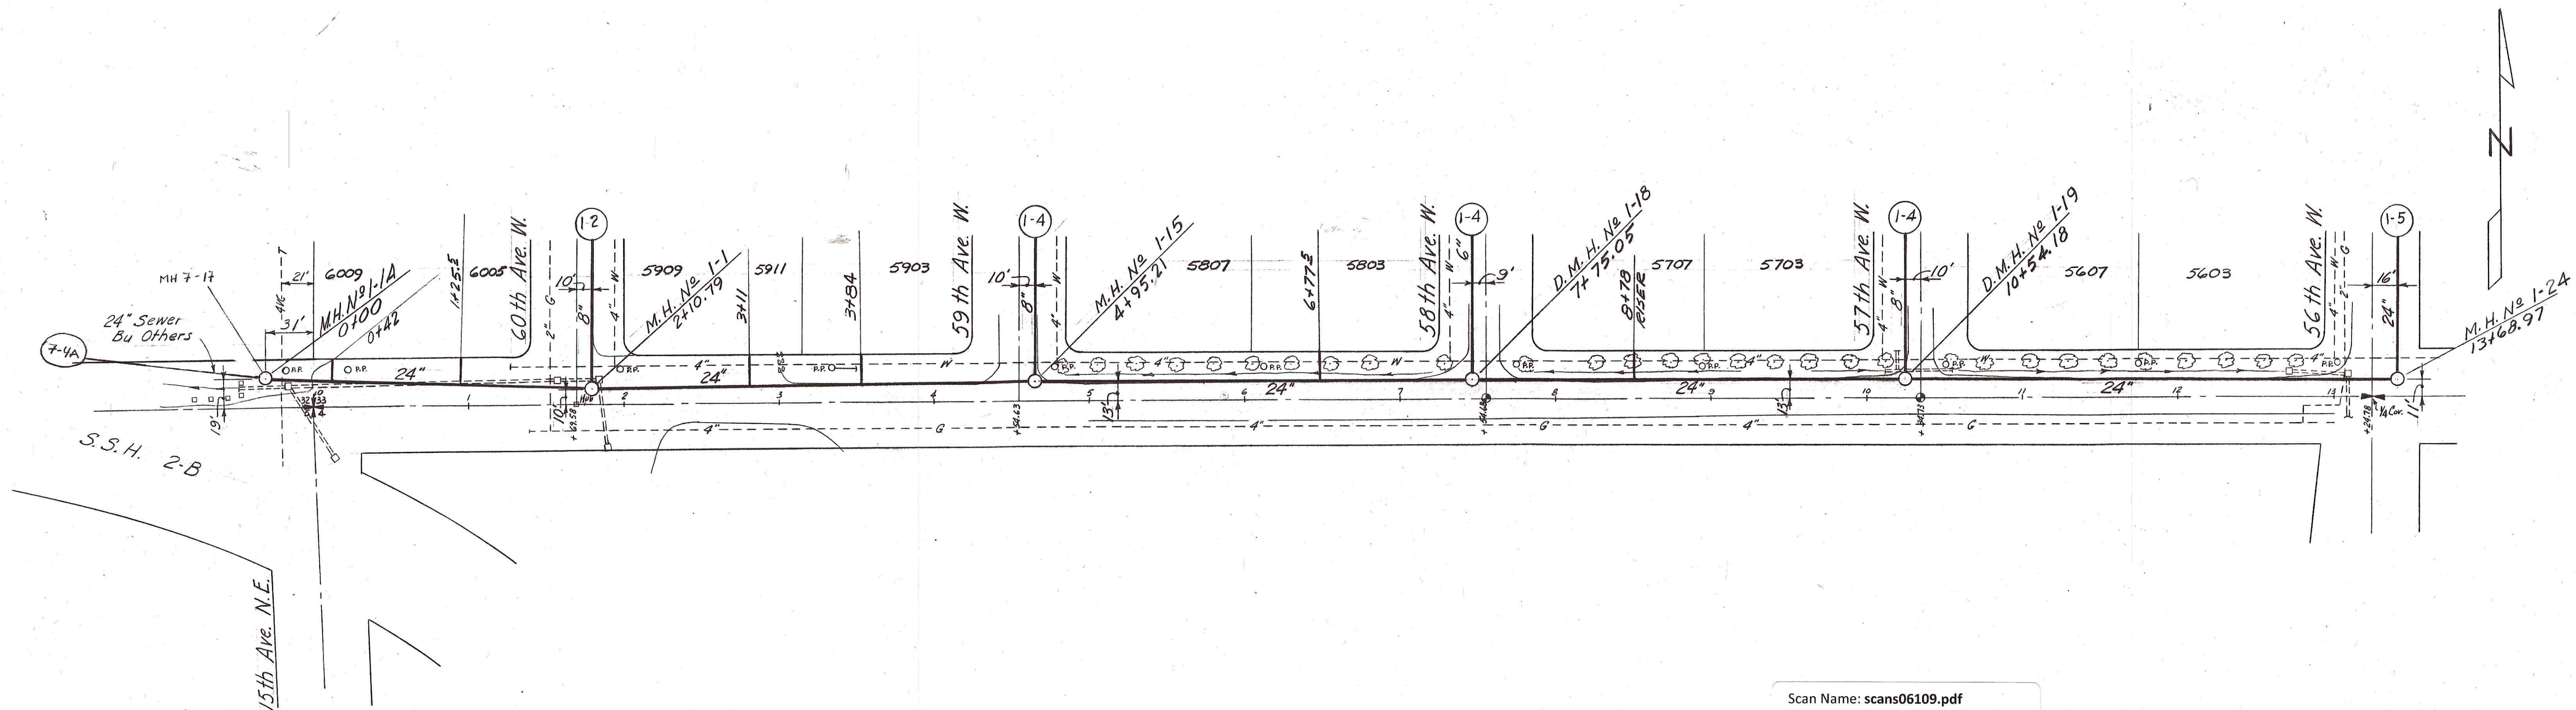

Scan Name: scans06109.pdf
Scan Date:

244 TH ST. S.W.

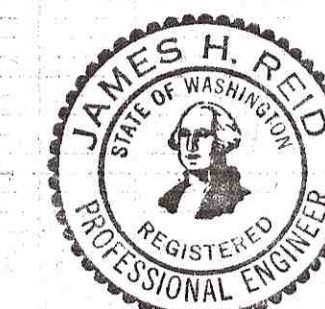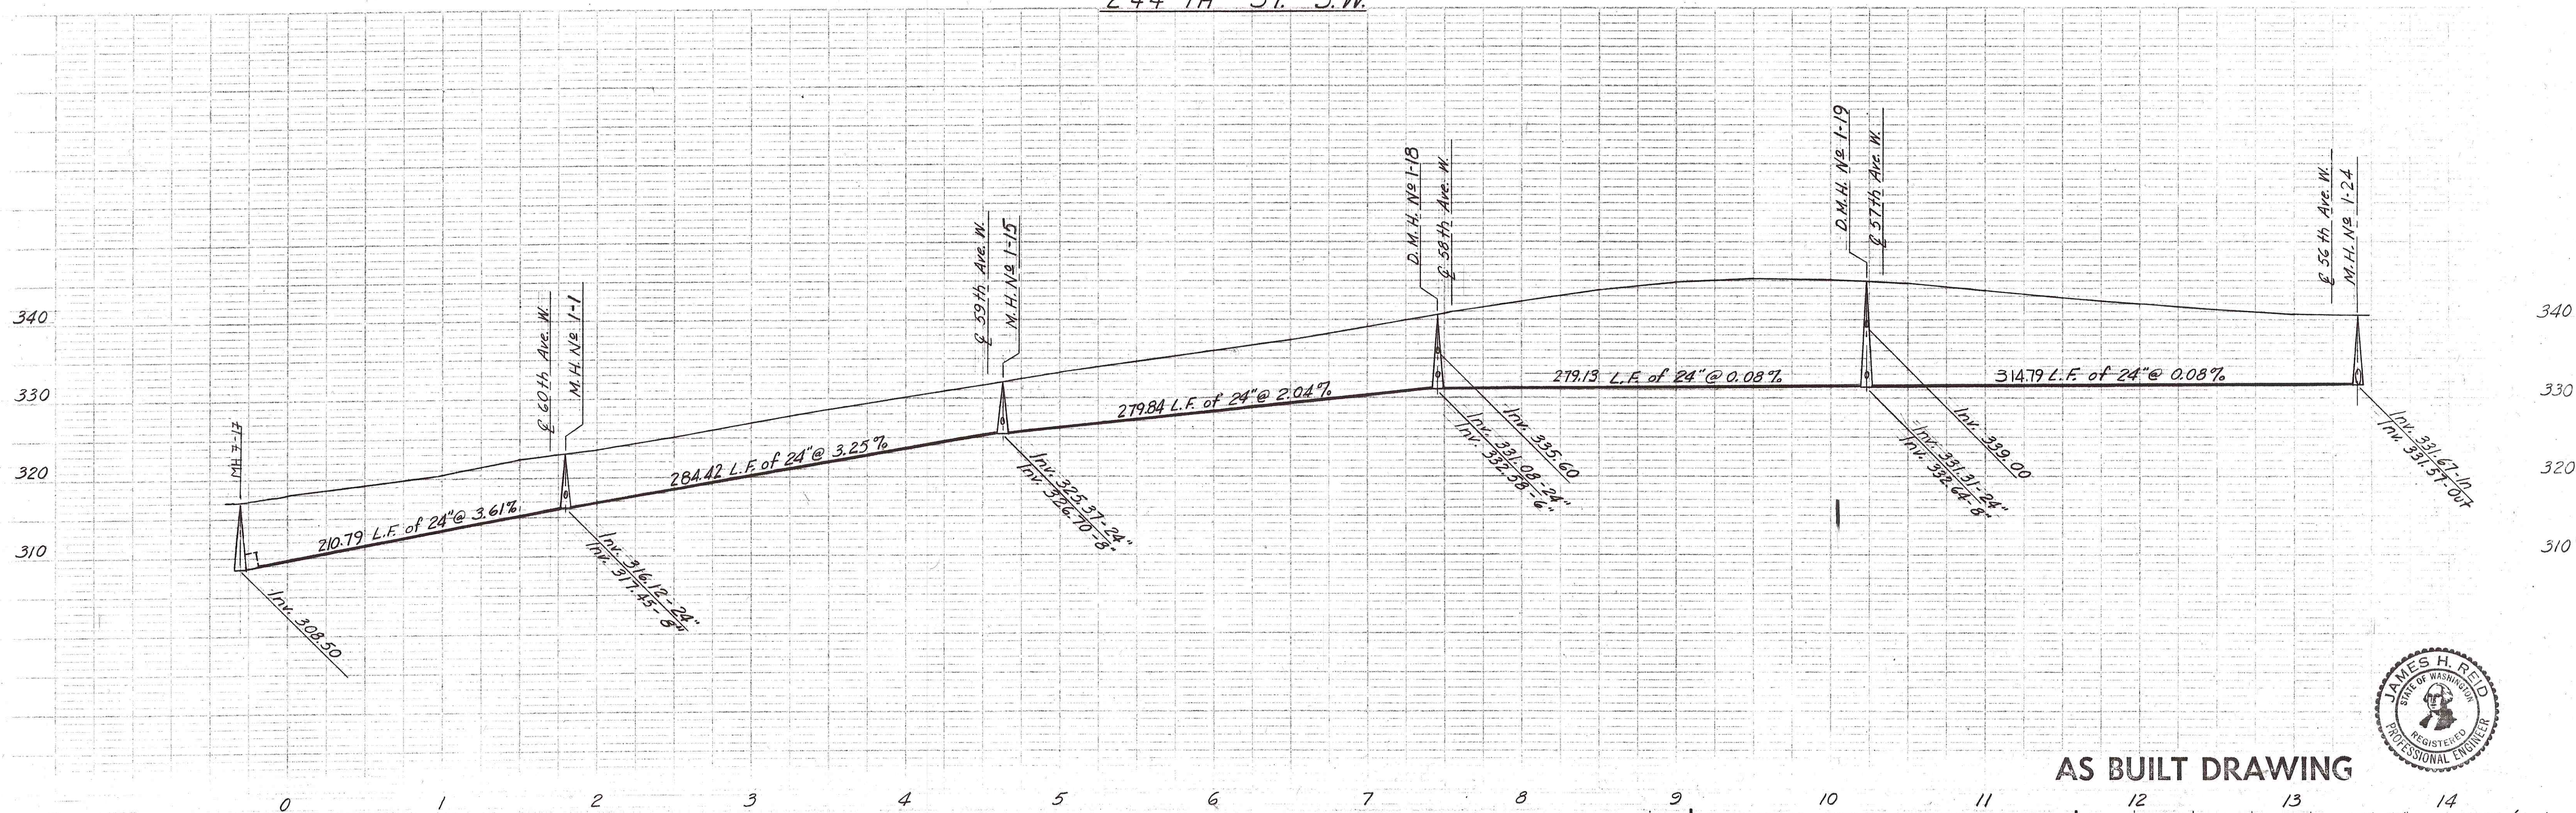

AS BUILT DRAWING

JAMES H. REID & ASSOCIATES
CONSULTING ENGINEERS, 324 MAIN ST., EDMONDS, WASH.

DESIGN	DRAWN	CHECKED	DATE	H. SCALE	FILE NO.
L.N.	L.N.	L.N.	3-30-59	1"=10'	3,50/1-1
CITY OF MOUNTLAKE TERRACE SEWERAGE SYSTEM					SHEET 1 OF 26