



DATE	BY	DATE	BY	DATE	BY
7/17/59	DA	7/17/59	DA	7/17/59	DA
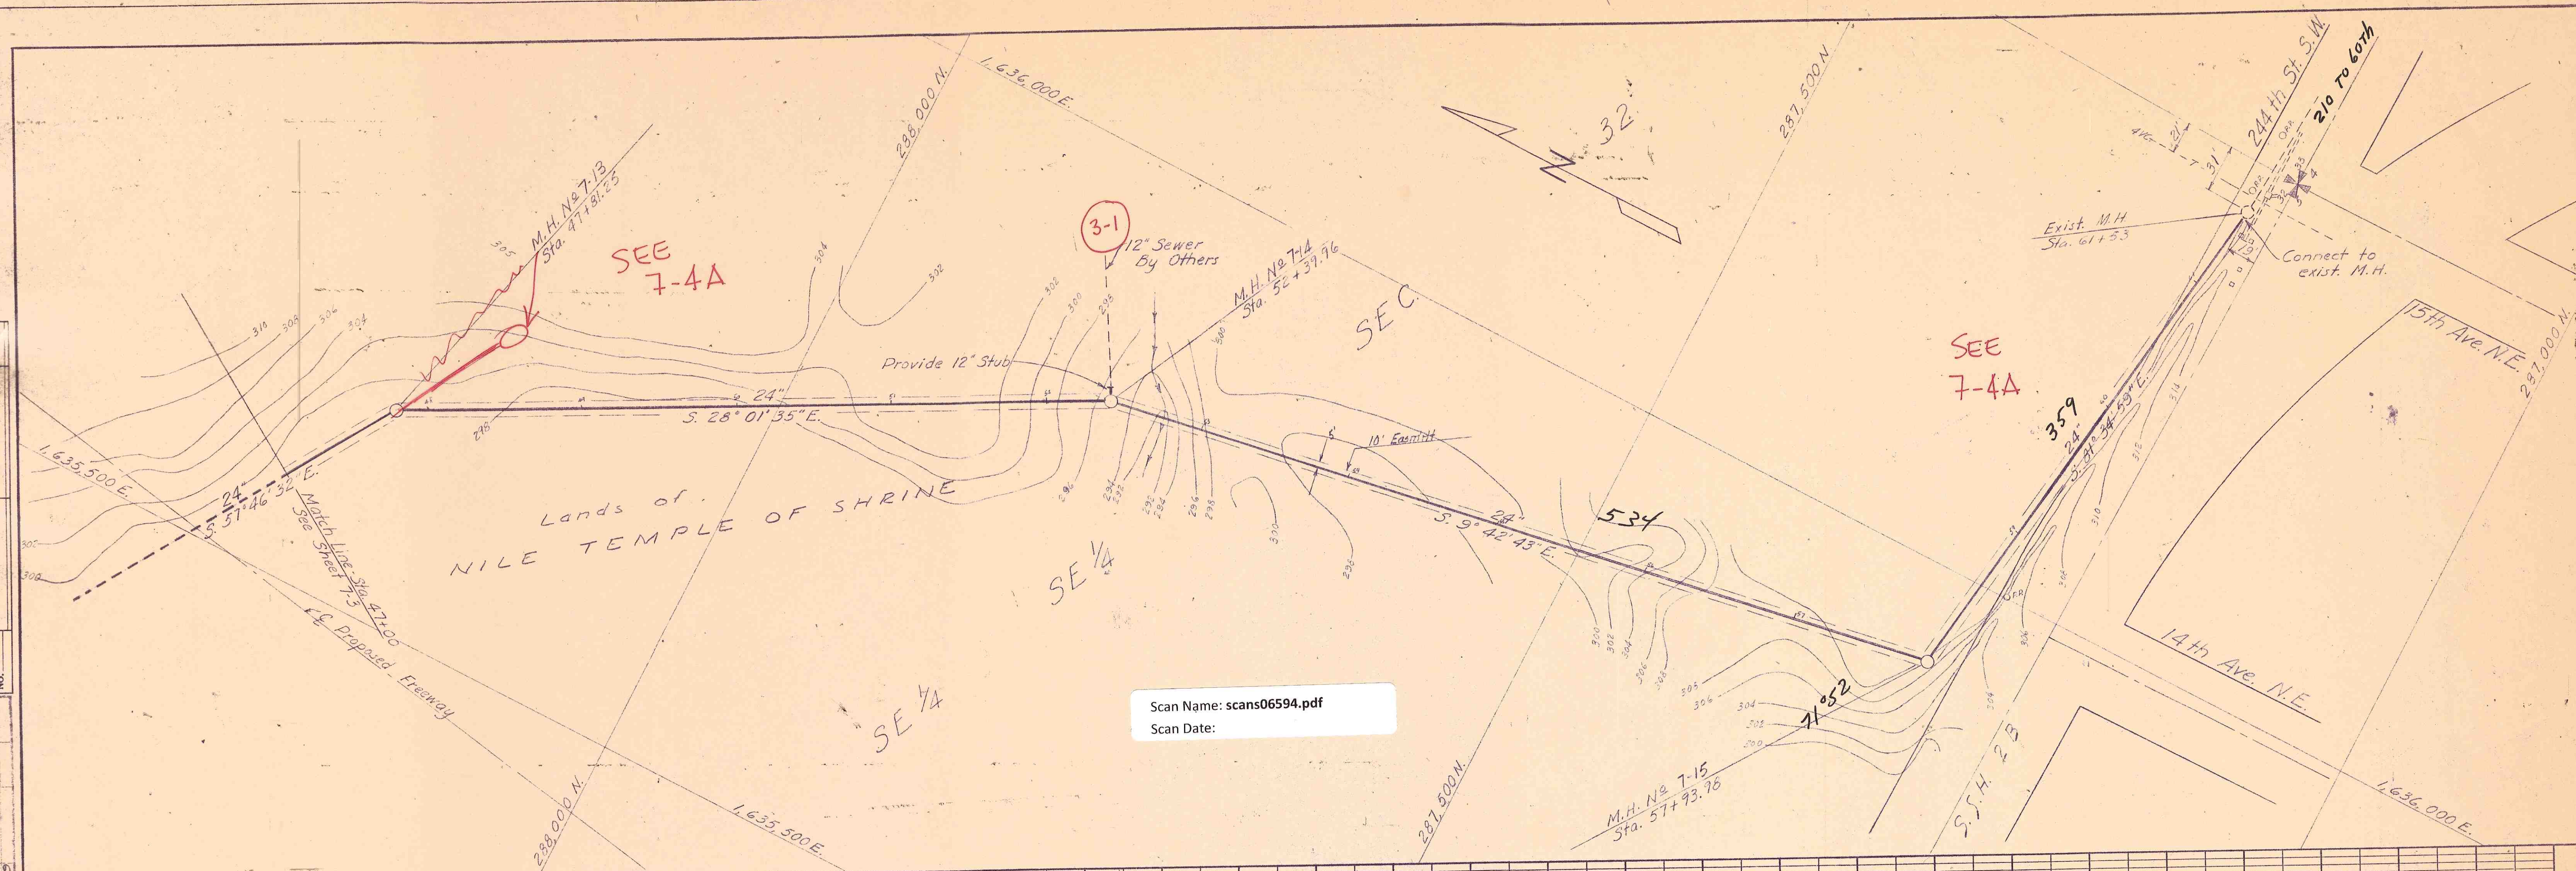Scan Name: scans06594.pdf
Scan Date:

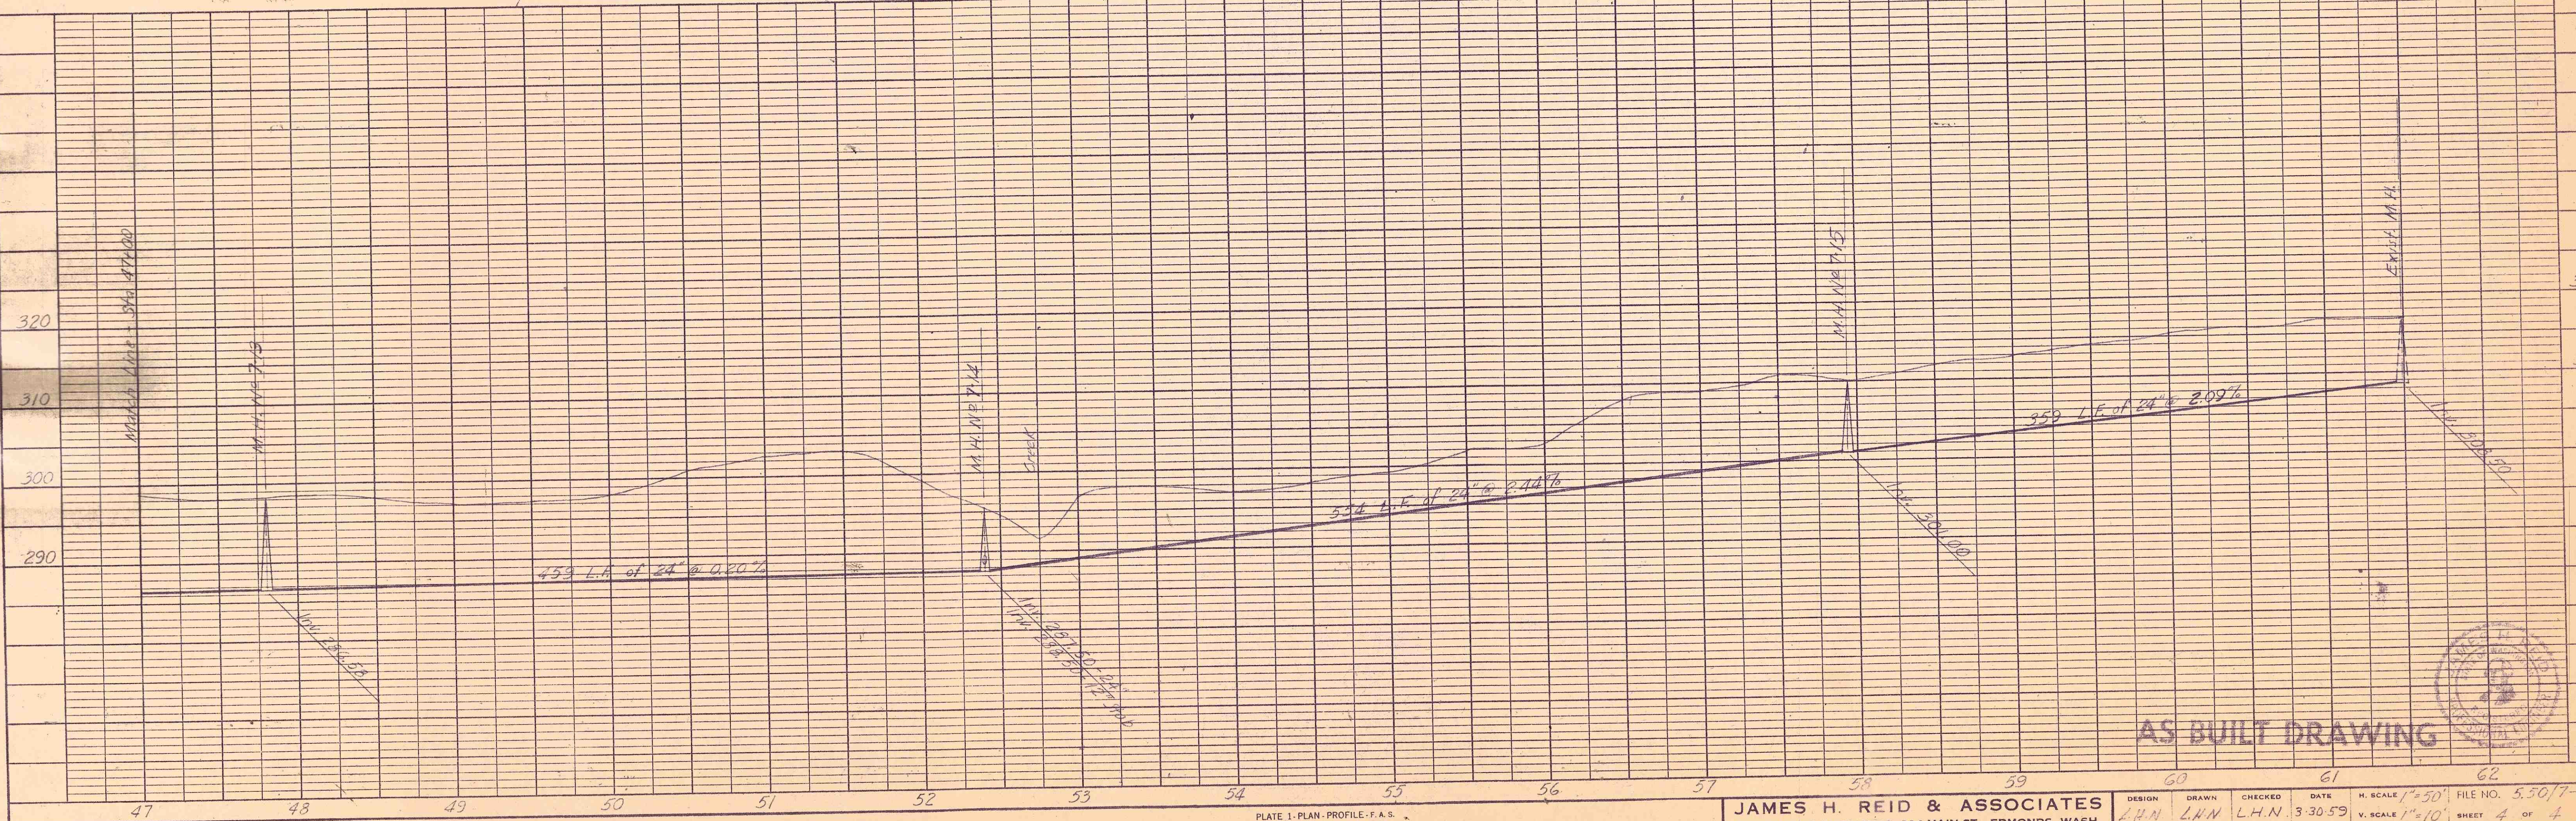

AS BUILT DRAWING