





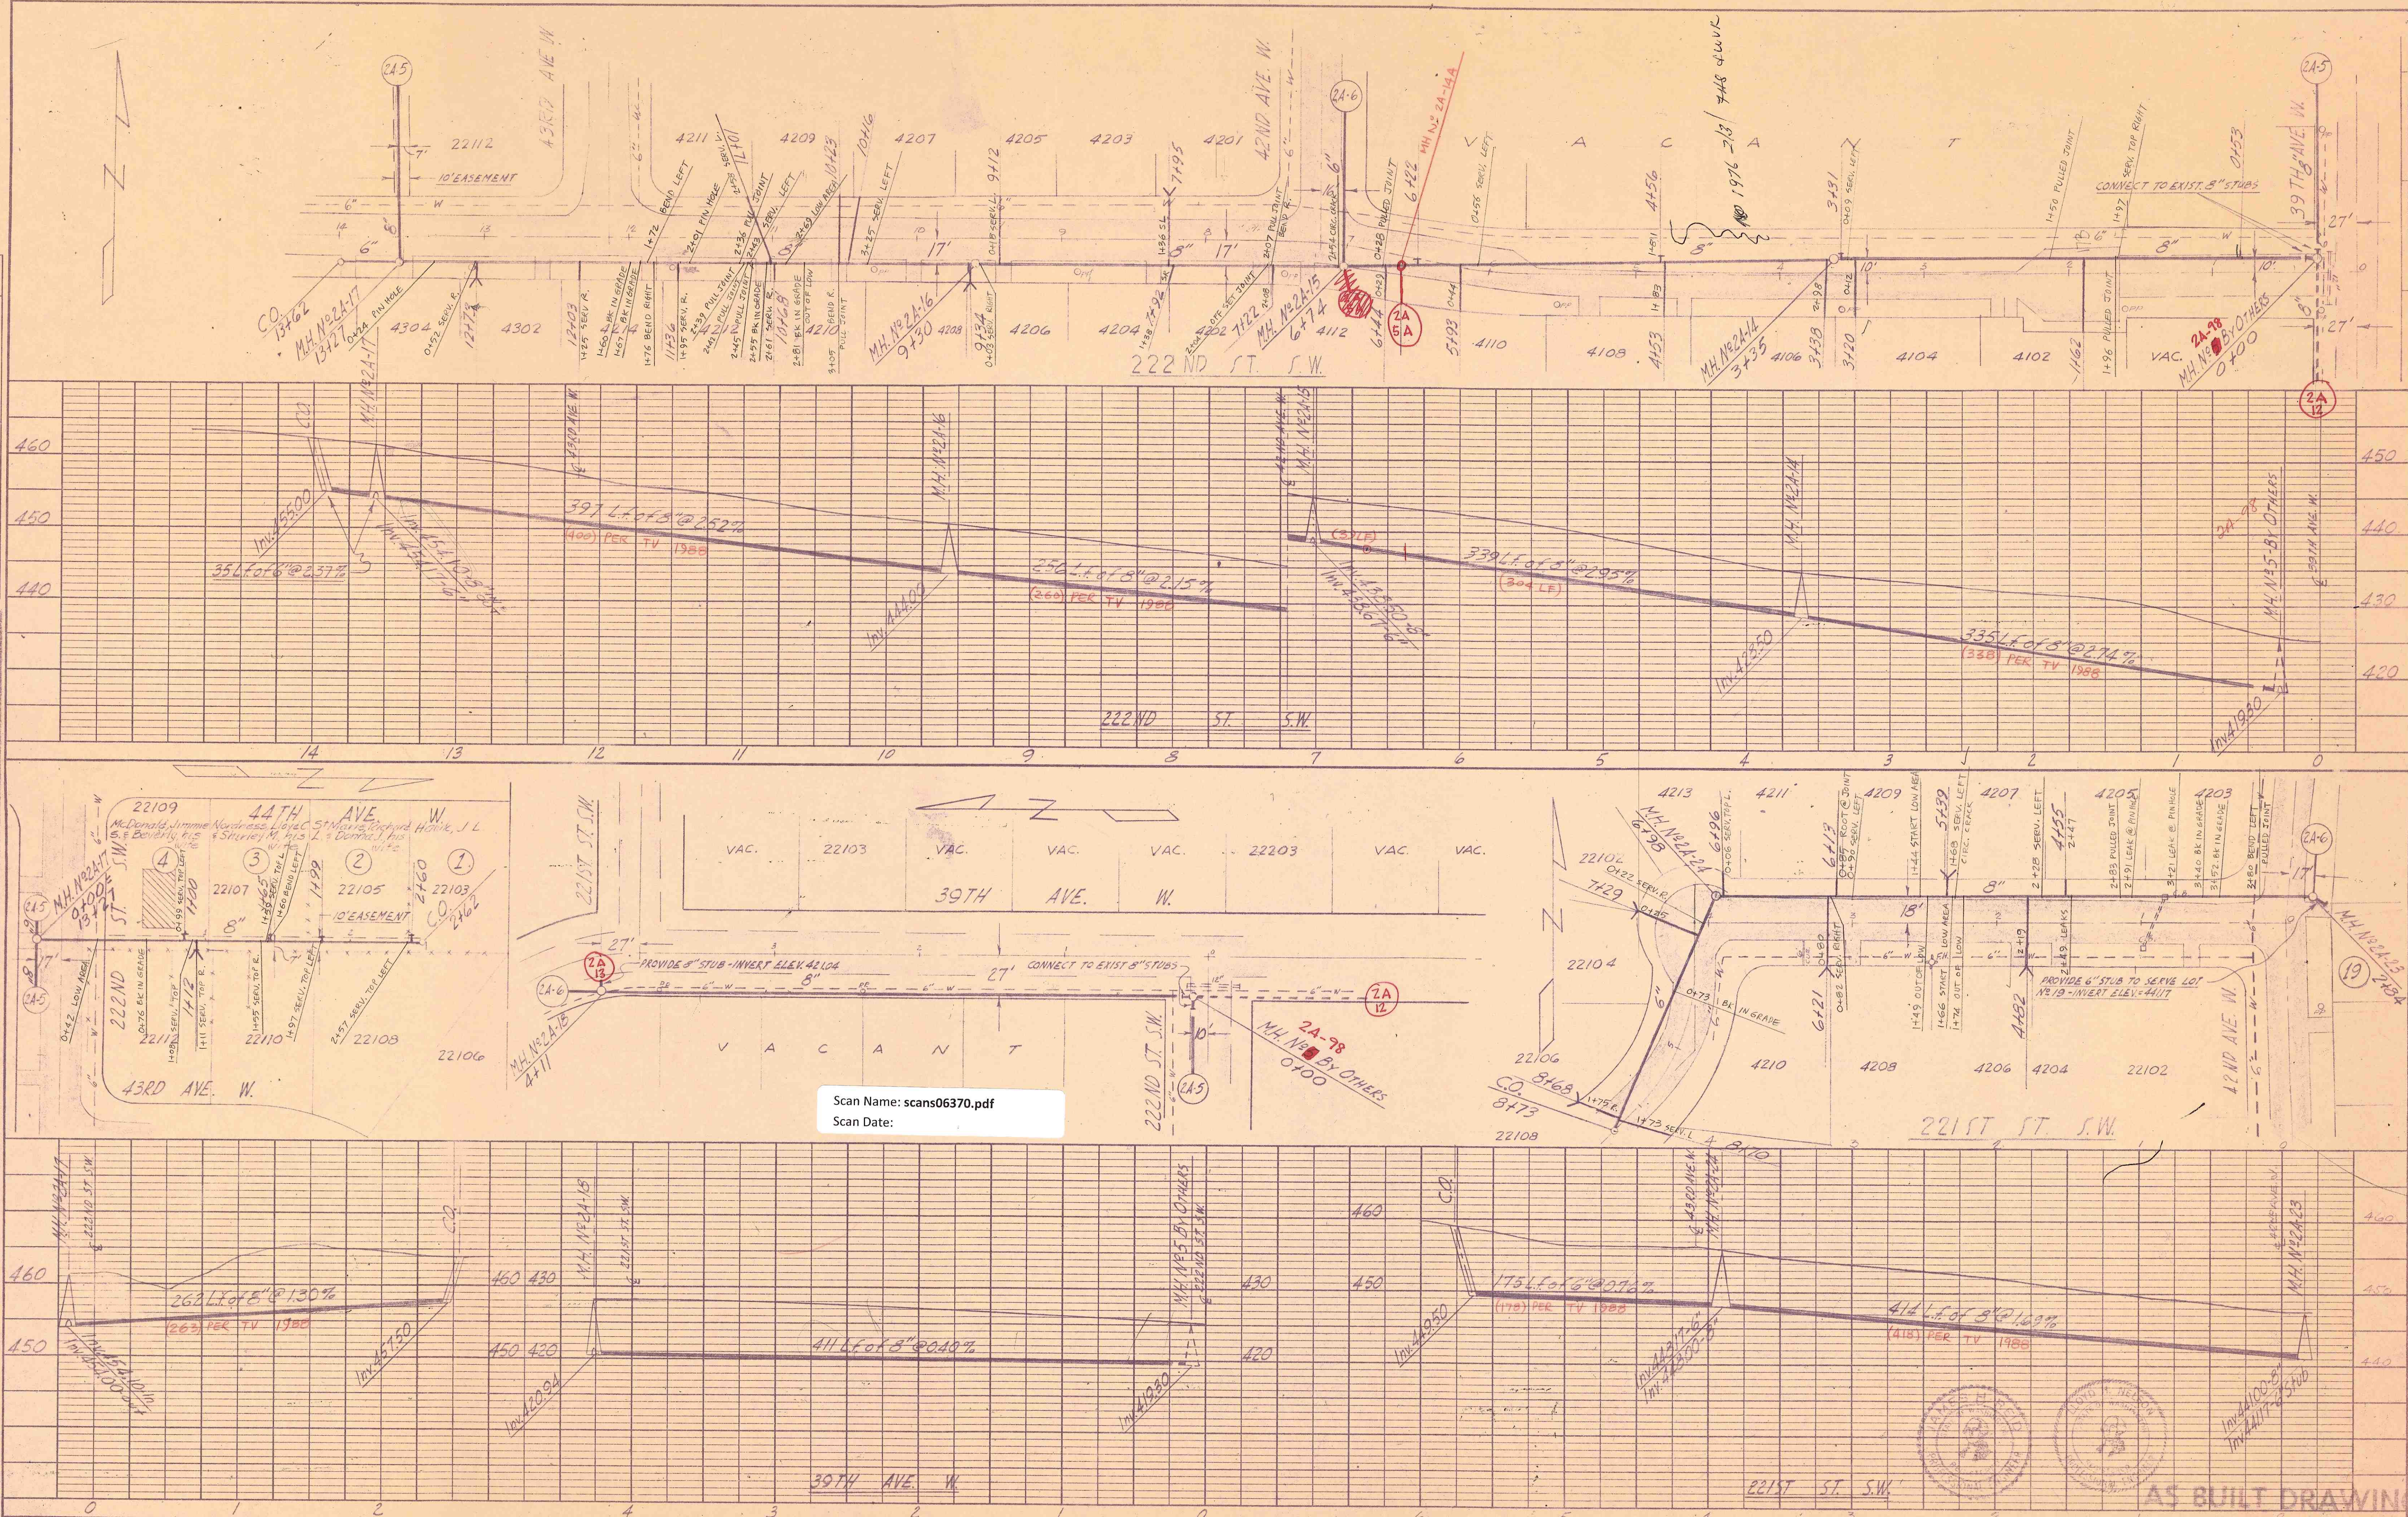

Scan Name: scans06370.pdf
Scan Date:

PLATE 2 - PLAN - PROFILE - F.A.S.
CLEARPRINT PAPER CO. S.F. CAL.
No. 1000H2

JAMES H. REID & ASSOCIATES
CONSULTING ENGINEERS, 324 MAIN ST., EDMONDS, WASH.

DESIGN: J.H.R. DRAWN: J.H.R. CHECKED: J.H.R. DATE: 11/11/82 H. SCALE: 1"=50' V. SCALE: 1"=10' SHEET: 5 OF 10

CITY OF MOUNTLAKE TERRACE
SEWERAGE SYSTEM UNIT 2A

AS BUILT DRAWING